Département de L'ISERE

Commune de Biviers

Section AH
Lieu dit "Evequaux"

Janvier 2021

Réf. : 10717-p7710

Propriété de l'indivision ODION

PLAN DE RECOLEMENT

ECHELLE: 1/200

Rattachement : RGF 93 - CC45 , NGF IGN 69

CEMAP Géomètres-Experts

GRENOBLE (Siège)
36, Rue de Pacalaire
38170 Seyssinet-Pariset
Tél. : 04 76 46 70 93
grenoble@cemapgeo.com

CHARTREUSE (Agence)
97 Allée d'Orgeval
38380 Entre-Deux-Guiers
Tél. : 04 76 66 07 15
e2g@cemapgeo.com

GRESIVAUDAN (Agence)
440, Rue du Stade
38530 Pontcharra
Tél. : 04 76 97 62 20
pontcharra@cemapgeo.com

SAVOIE Alpespace (Agence)
116, Rue Paul Emile Victor
73800 Sainte-Hélène-du-Lac
Tél. : 04 79 70 03 48
savoies@cemapgeo.com

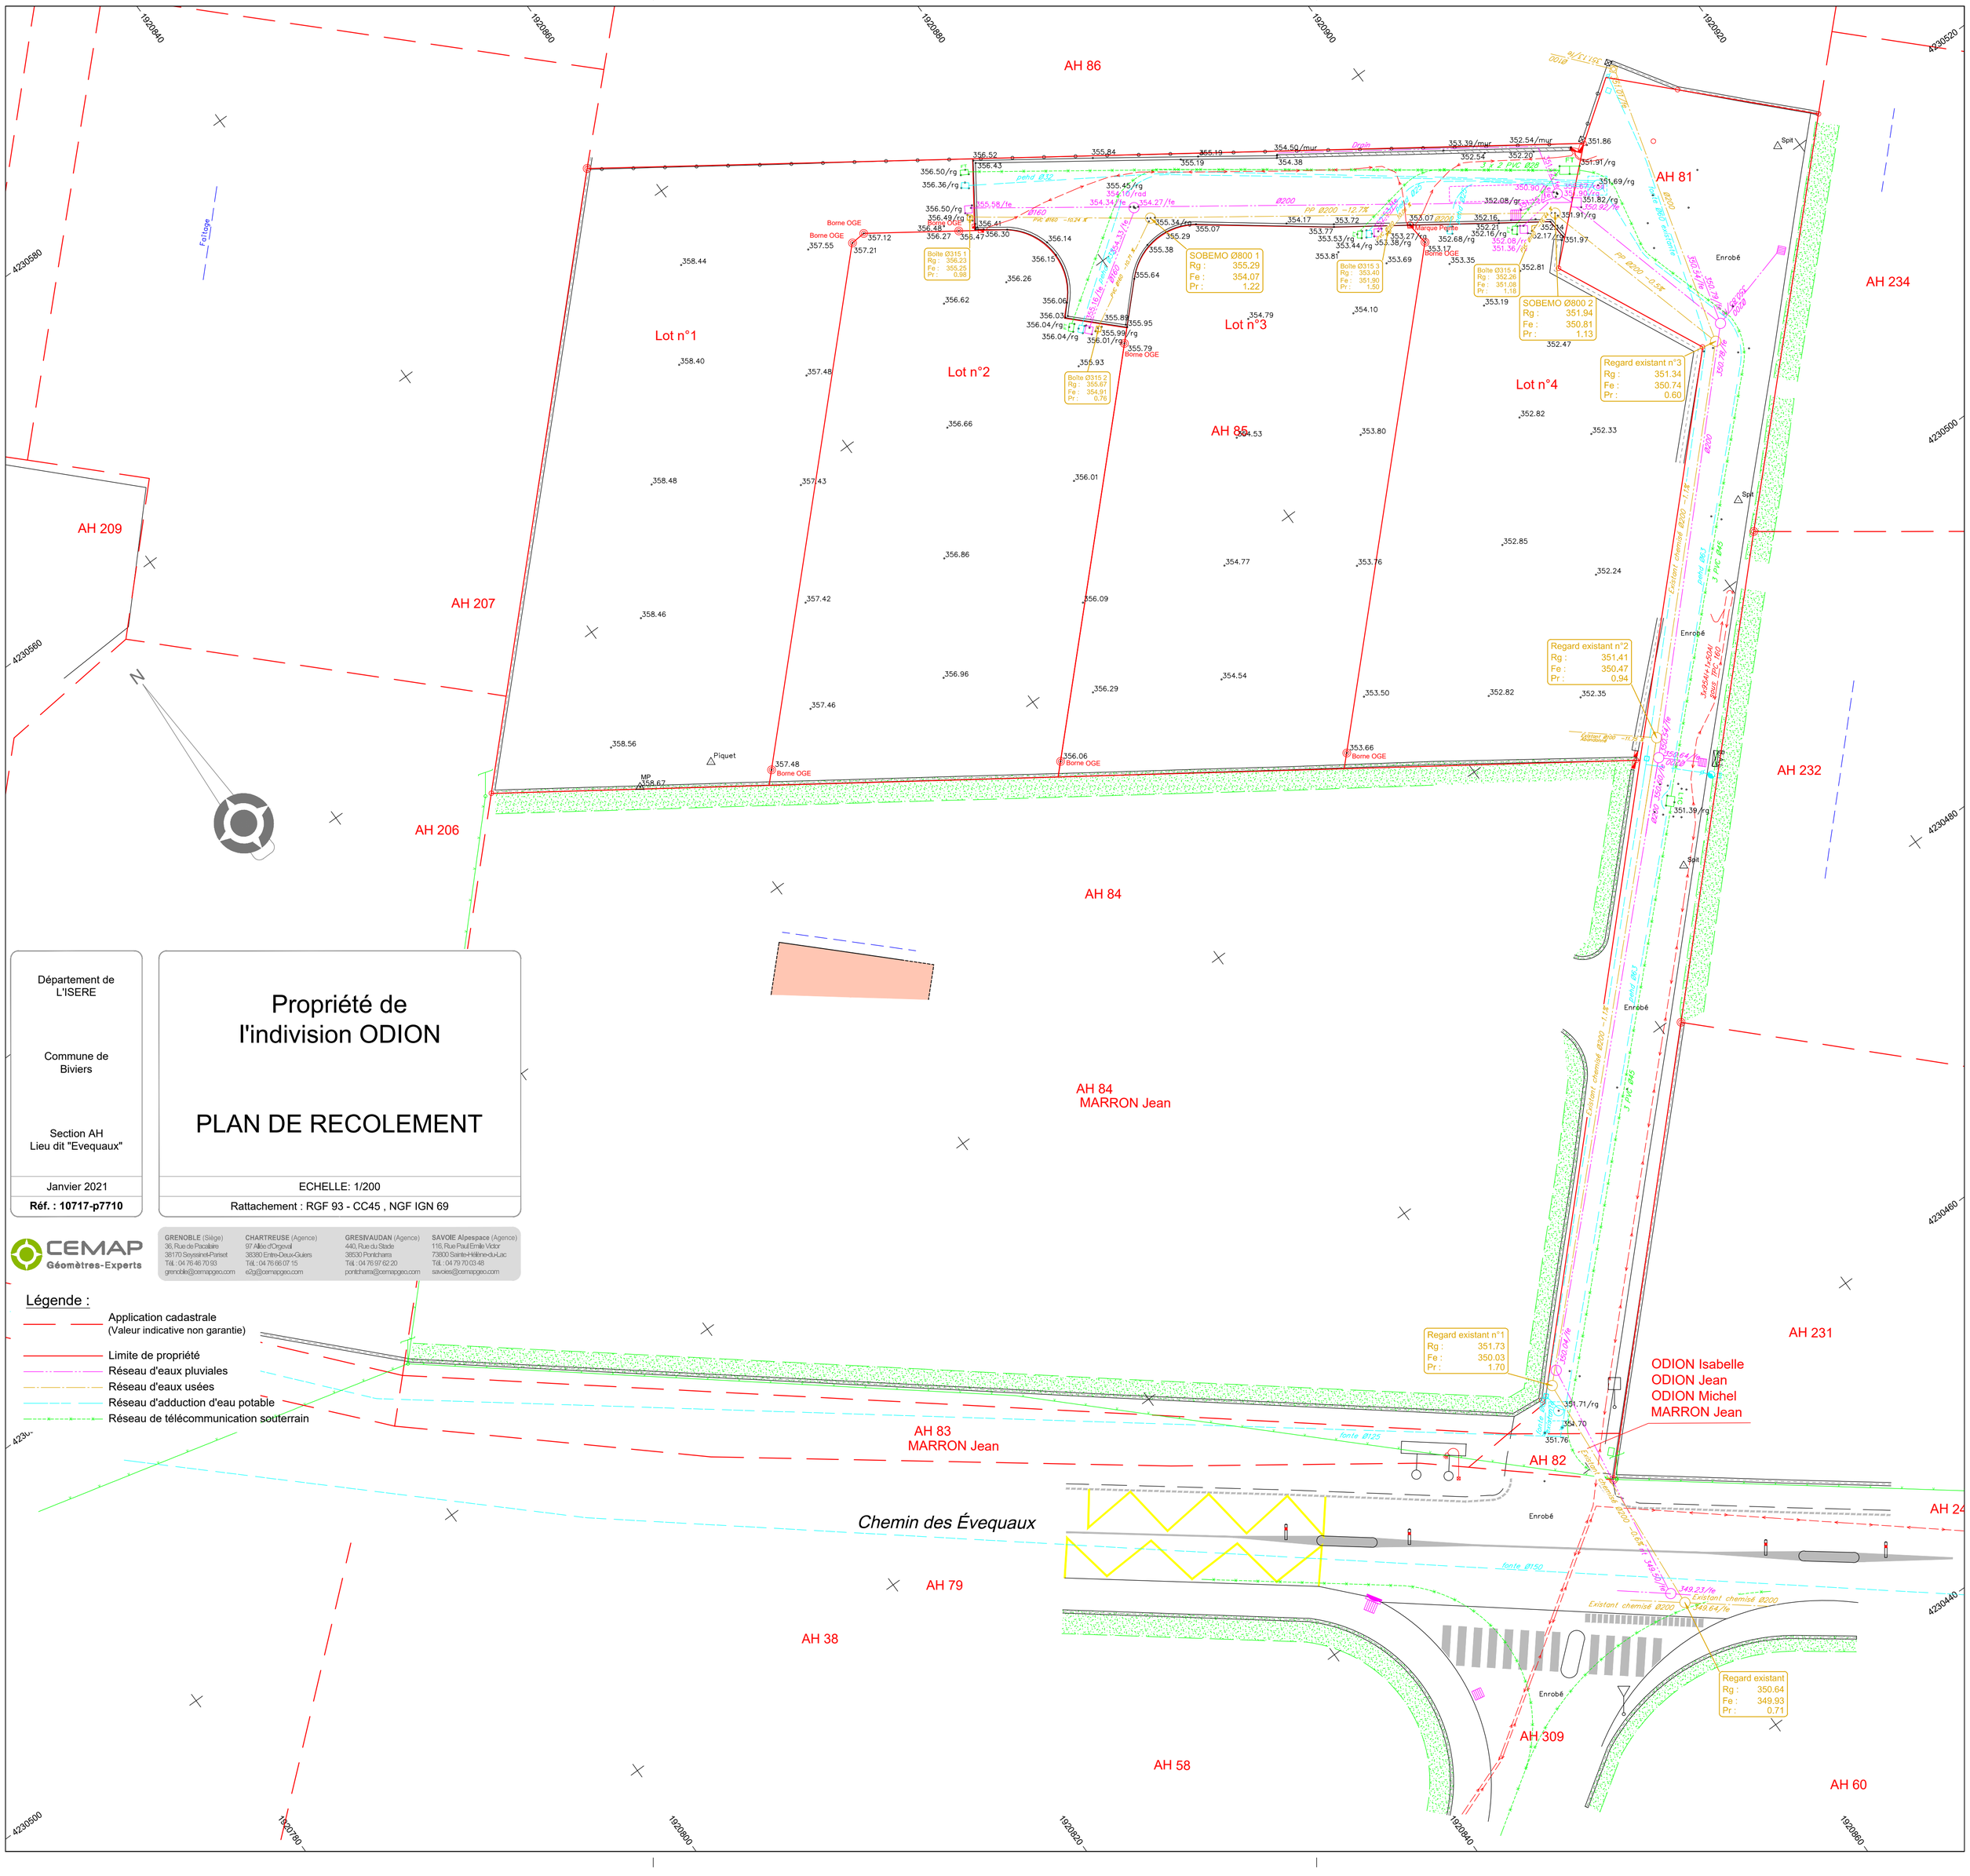

Légende :

- Application cadastrale (Valeur indicative non garantie)
- Limite de propriété
- Réseau d'eaux pluviales
- Réseau d'eaux usées
- Réseau d'adduction d'eau potable
- Réseau de télécommunication souterrain